REV.	ÄNDRING	DATUM	SIGN.
A	RELATIONSHANDLING	2014-11-05	NI
B1	NY BIOANLÄGGNING POS 50-62	2017-02-09	NI
B2	JUSTERAT POS 50 OCH 51	2017-03-08	NI

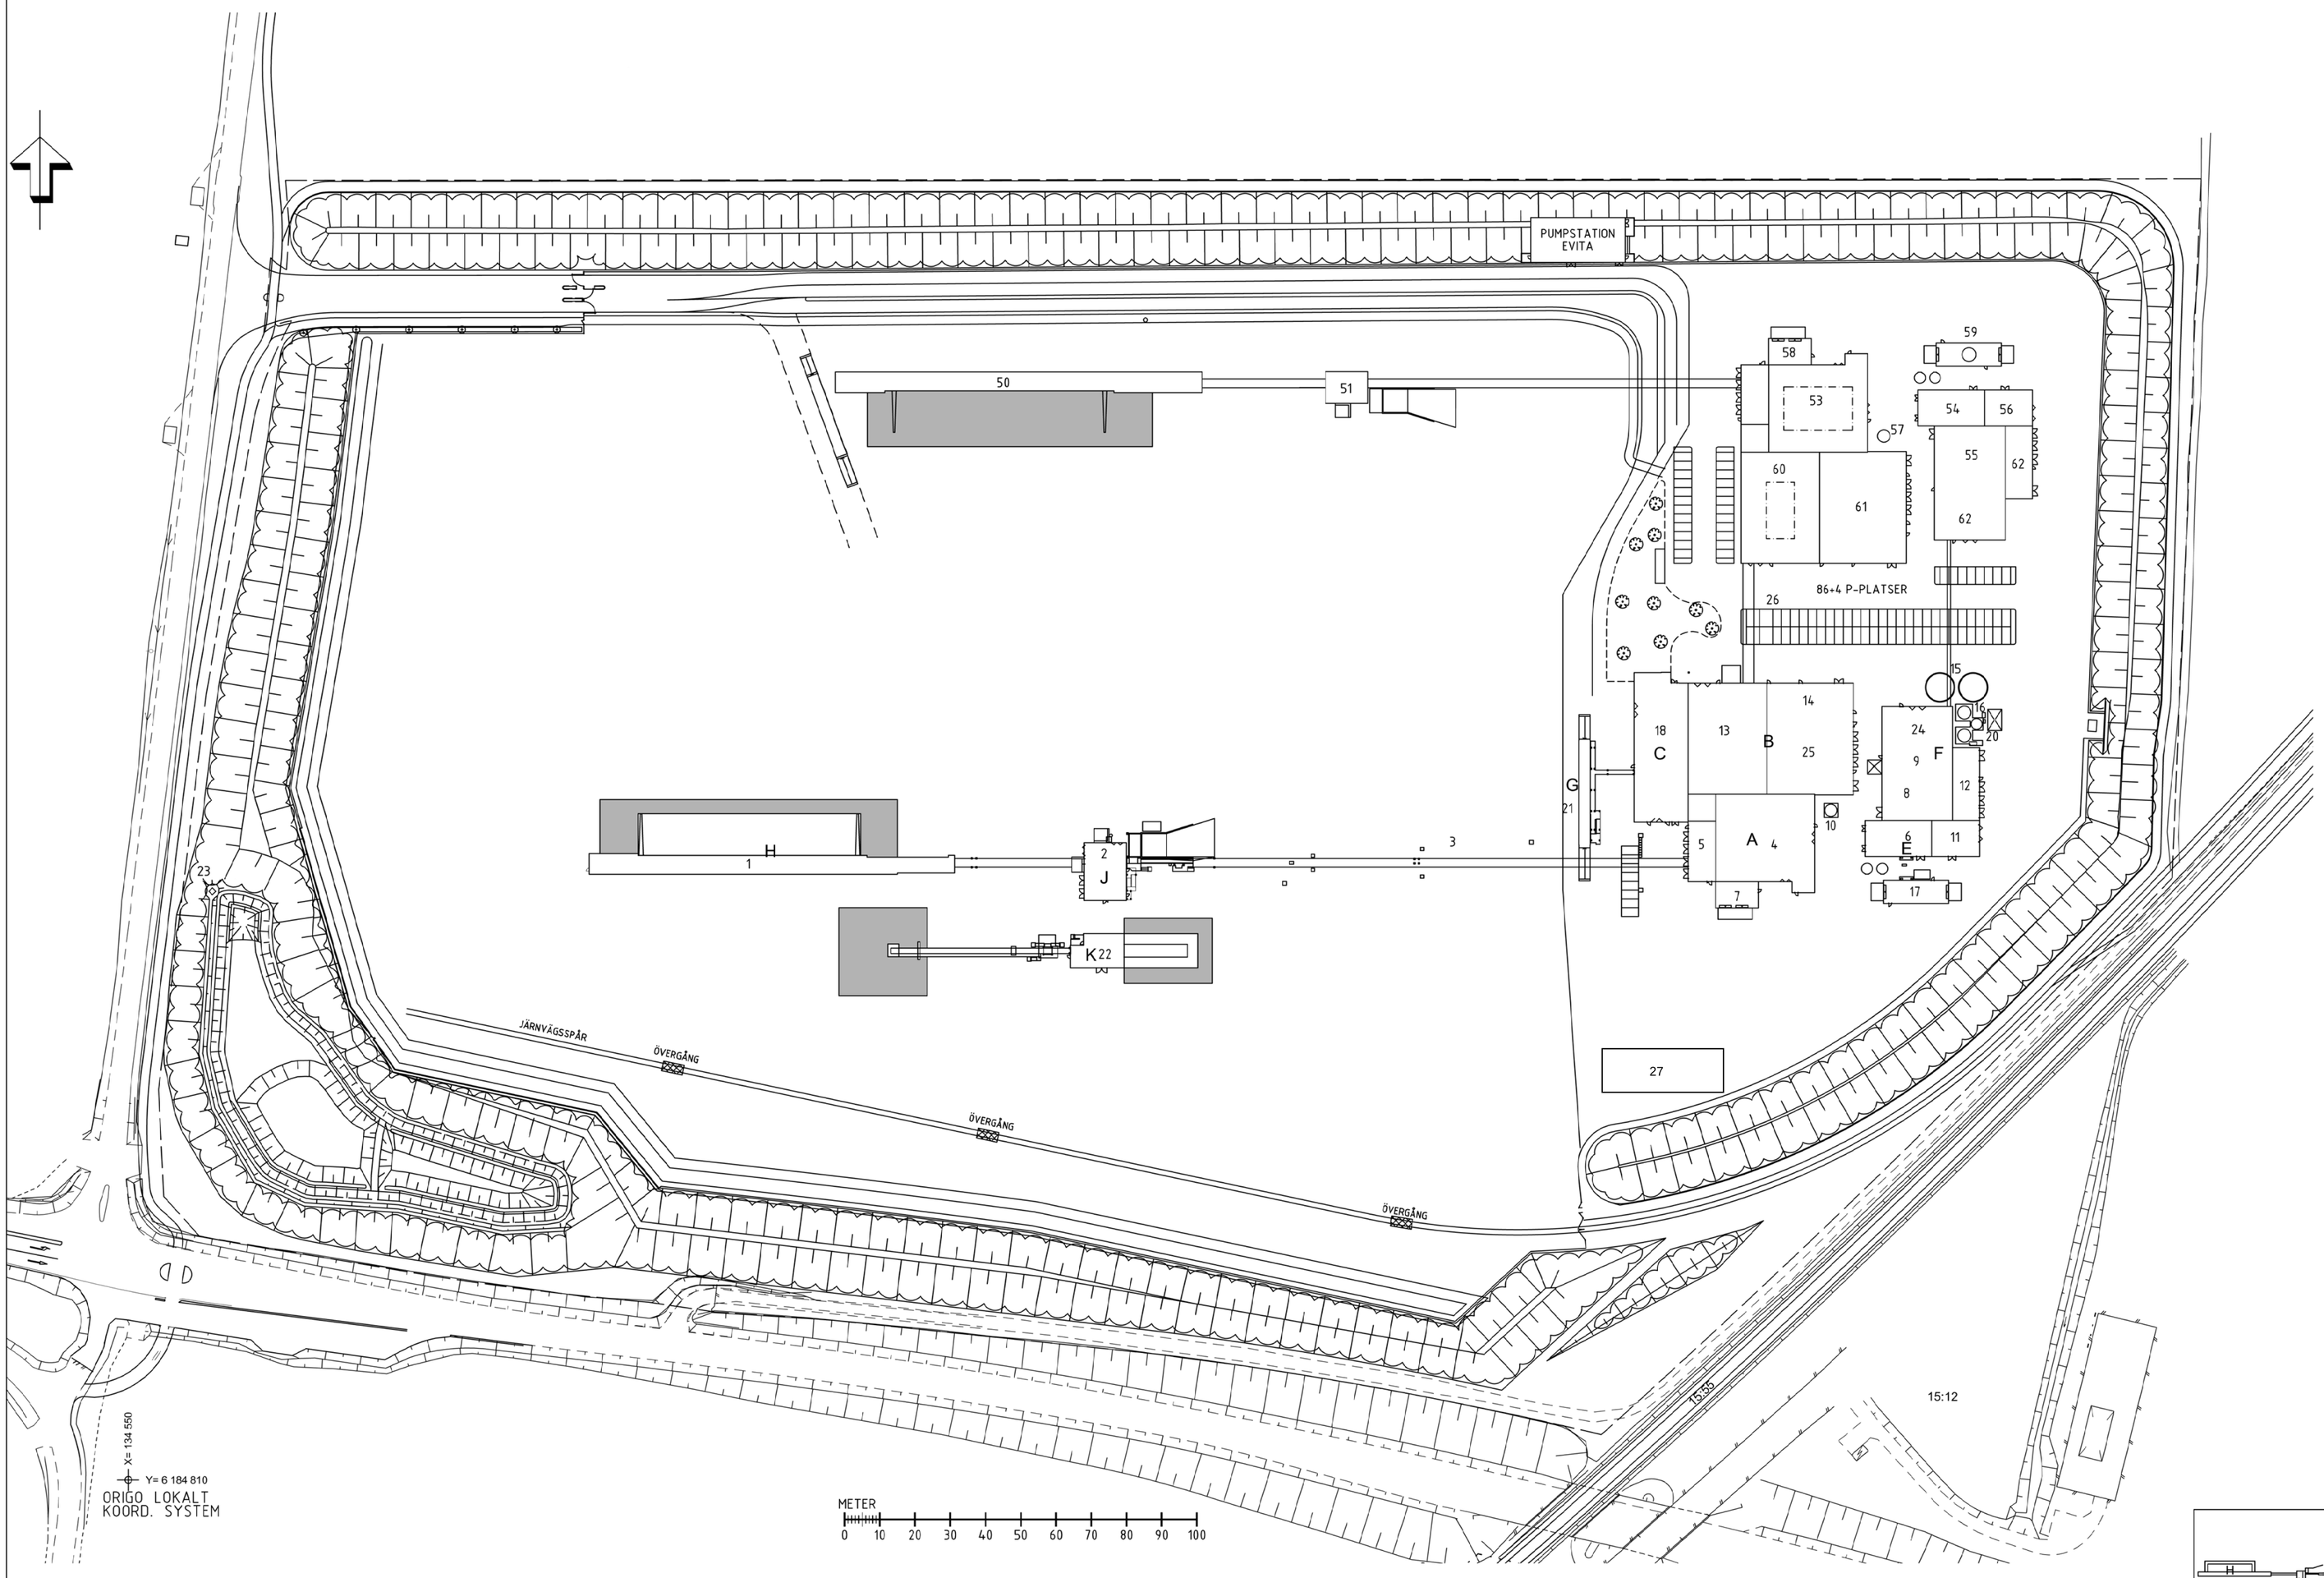

FÖRKLARINGAR

NR	BYGGNAD
A	PANNBYGGNAD
B	TURBINBYGGNAD
C	KONTORSBYGGNAD
E	RÖKGASRENINGSBYGGNAD
F	RÖKGASKONDENSERINGSBYGGNAD
G	VÅG
H	KULVERT BRÄNSLEGÅRD
J	SÅLLHUSBYGGNAD
K	KROSSHUSBYGGNAD

NR	AVDELNING
1	BRÄNSLEHANTERING, DYGNSLAGER
2	BRÄNSLEHANTERING, SIKT-& KROSSHUS
3	BRÄNSLEHANTERING, BRÄNSLETRANSPORTÖR
4	SAMFÖRBRÄNNINGSPANNA, PANNHUS
5	SERVICEBYGGNAD, STÄLLVERK, DAGSILO
6	RÖKGASRENING
7	URLASTNING BOTTENASKA
8	RÖKGASKONDENSERING
9	RÖKGASKONDENSATRENING
10	SKORSTEN
11	FLÄKTHUS FÖR RÖKGASFLÄKTAR
12	STÄLLVERK, TRAFO FÖR RÖKGASFLÄKTAR
13	TURBINBYGGNAD
14	TRANSFORMATORBYGGNAD
15	SOT- & SPOLVATTENTANKAR
16	OLJE- & AMMONIAKTANKAR
17	FLYGASKE- OCH KALKSILOS
18	KONTORSBYGGNAD, KONTROLLRUM, VERKSTAD
19	VAKANT
20	TANKSTATION FÖR FORDON MED DIESELTANK
21	BRÄNSLEMOTTAGNING, BYGGNAD MED VÅGAR
22	STATIONÄR BRÄNSLEBEREDNING
23	PUMPHUS FÖR DAGVATTENDAMMAR
24	PROCESSVATTENRENING
25	SERVICEBYGGNAD, STÄLLVERK, VATTENBEHANDLING
26	PARKERING
27	Förråd

ETAPP 2: Samförbränningspanna med turbin

50	BRÄNSLEHANTERING, LAGER
51	BRÄNSLEHANTERING, SOLLHUS
52	VAKANT
53	BIOPANNA, PANNHUS
54	RÖKGASRENING
55	SCR
56	FLÄKTHUS FÖR RÖKGASFLÄKTAR
57	SKORSTEN
58	URLASTNING BOTTENASKA
59	FLYGASKE- OCH KALKSILOS
60	TURBINBYGGNAD
61	SERVICEBYGGNAD, STÄLLVERK & VENT
62	PROCESSVATTENRENING, STÄLLVERK & VENT

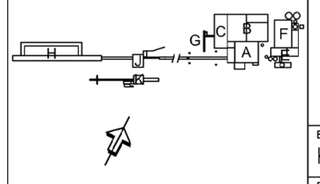

ORIENTERINGSPLAN

ELKV
ÖRTOFTAVERKET

ELKV FILNUMMER
K_110_99_CLD-B70000.dwg

ELKV RITNINGSNUMMER: K_110_99_CLD-B70000 — REV: B2

NI Consulting AB
- ANLÄGGNINGSPROJEKTERING -
LITORINAVÄGEN 131
SE 244 55 LÖDDEKÖPINGE
PHONE +46 (0)70722 82 32

ÖRTOFTAVERKET
DISPOSITIONSPLAN
TOMT PÅ DEL AV ÖRTOFTA 21:1, 17,5 HA

UPPDRAGSNUMMER	GRANSK	GODK	UPPDR LED	KONSTR	DATUM	SKALA
			AP	NI	2022-04-28	1:1000/A1

KRAFTRINGEN ENERGI AB — RITNINGSNR: K_110_99_CLD-B70000 — REV: B2

Underbilaga A1 Situationsplan